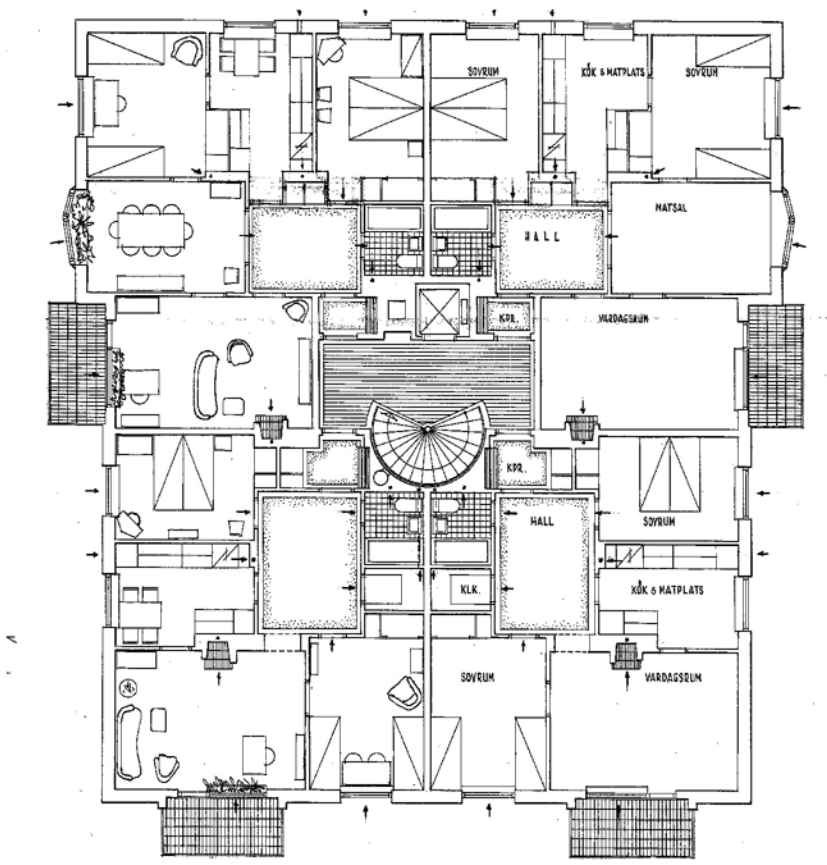

PLAN 3

FÖRKLARINGAR

BET	ANT	ÄNDRINGEN AVSER	SIGN	DATUM

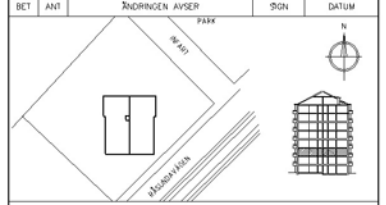

RELATIONSHANDLING

STOCKHOLMS SJUKHEM

RESPONS arkitekter ab
GRANITS VÄG 2
171 65 SOLNA
08-545 448 00
08-33 30 05

UPPDRAG NR	RITAD AV	HANDLÄGGARE
	P.Magnusson	S.Meyer
DATUM	ANSVARIG	
07-10-16	S.Meyer	

Kv. Filmstaden 14
Plan 3

SKALA	NUMMER	BET
1:100 (A1)	A-03	